


序号	图区	更改时间	更改说明

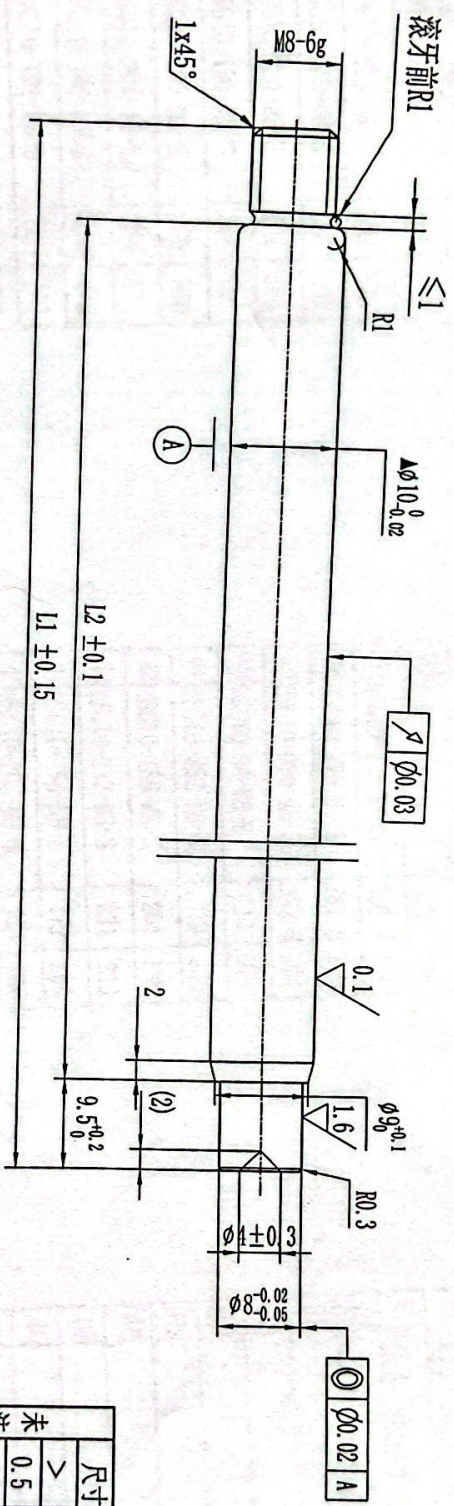

- 技术要求:
1. 活塞杆整体光洁无毛刺, 无磕碰伤、划伤、麻点、针孔、结溜等缺陷;
  2. 表面QPQ处理, 渗层表面硬度HV0.1 > 430;
  3. 活塞杆能承受144小时中性盐雾试验无白锈;
  4. 未注尺寸公差符合m级;
  5. 带▲尺寸为重要特性尺寸;
  6. 表面氮化层(白亮层)厚度10-15um (金相检测);
  7. 禁用物质含量符合《GB/T30512-2014 汽车禁用物质要求》的规定。

受控

设计	审核	批准
2023.12.17	2023.12.17	2023.12.17
名称	图号	
活塞杆	HSGφ 10*M8	

尺寸范围	公差等级		
	f	m	c
>	±0.05	±0.1	±0.2
0.5	±0.05	±0.1	±0.2
3	±0.05	±0.1	±0.3
6	±0.1	±0.2	±0.5
30	±0.15	±0.3	±0.8
120	±0.2	±0.5	±1.2
400	±0.3	±0.8	±2
1000	±0.5	±1.2	±3
2000	±1°	±2°	±5°

未注形位公差	GB/T 1184-K
未注倒角	(0.3-0.5)x45°
未注圆角	R(0.3-0.5)
材料	45#钢
表面处理	QPQ
质量	
视图方向	图幅
版本	A/0

JK

南京江凯汽车零部件有限公司

其余: 3.2/



序号	图号	尺寸代号	
		L1	L2
1	HSG10-260-M8-S	278	260
2	HSG10-236-M8-S	254	236
3	HSG10-324-M8-S	342	324
4	HSG10-295-M8-S	313	295
<del>5</del>	<del>HSG10-287-M8-S</del>	<del>305</del>	<del>287</del>
<del>6</del>	<del>HSG10-390-M8-S</del>	<del>408</del>	<del>390</del>
7	HSG10-336-M8-S	354	336
8	HSG10-237-M8-S	255	237
9	HSG10-126-M8-S	144	126
10	HSG10-275-M8-S	293	275
11	HSG10-140-M8-S	158	140
12	HSG10-224-M8-S	242	224
13	HSG10-196-M8-S	214	196
14	HSG10-250-M8-S	268	250
15	HSG10-271-M8-S	289	271
16	HSG10-246-M8-S	264	246
17	HSG10-191-M8-S	209	191
18	HSG10-226-M8-S	244	226
19	HSG10-211-M8-S	229	211
20	HSG10-215-M8-S	233	215
21	HSG10-282-M8-S	300	282
22	HSG10-312-M8-S	340	312
23	HSG10-270-M8-S	288	270
24	HSG10-257-M8-S	275	257
25	HSG10-136-M8-S	154	136
26	HSG10-210-M8-S	228	210
27	HSG10-290-M8-S	308	290

序号	图号	尺寸代号	
		L1	L2
28	HSG10-350-M8-S	368	350
29	HSG10-252-M8-S	270	252
30	HSG10-320-M8-S	338	320
31	HSG10-332-M8-S	350	332
32	HSG10-240-M8-S	258	240
33	HSG10-230-M8-S	248	230
34	HSG10-204-M8-S	222	204
35	HSG10-302-M8-S	320	302
36	HSG10-208-M8-S	226	208
<del>37</del>	<del>HSG10-338-M8-S</del>	<del>356.5</del>	<del>338</del>
38	HSG10-279-M8-S	297.5	279
39	HSG10-234-M8-S	252.5	234
40	HSG10-96-M8-S	114	96
41	HSG10-352-M8-S	370	352
42	HSG10-186-M8-S	204	186
43	HSG10-213-M8-S	231	213
44	HSG10-154-M8-S	172	154
45	HSG10-206-M8-S	224	206
<del>46</del>	<del>HSG10-299-M8-S</del>	<del>317</del>	<del>299</del>
47	HSG10-100-M8-S	118	100
48	HSG10-304-M8-S	322	304
49	HSG10-152-M8-S	170	152
50	HSG10-280-M8-S	298	280
51	HSG10-440-M8-S	458	440

序号	图号	尺寸代号		技术签字/日期
		L1	L2	
52	HSG10-345-M8-S	363	345	
53	HSG10-180-M8-S	198	180	
54	HSG10-256-M8-S	274	256	21/11/130
55	HSG10-328-M8-S	346	328	21/11/130
56	HSG10-286-M8-S	284	266	21/11/130
57	HSG10-242-M8-S	260	242	21/11/130
58	HSG10-386-M8-S	404	386	21/11/130
59	HSG10-444-M8-S	462	444	21/11/130
60	HSG10-392-M8-S	410	392	21/11/130
61	HSG10-440-M8-S	462	440	21/11/130
62	HSG10-152-M8-S	170	152	21/11/130
63				
64				
受控

受控

设计	审核	复核	批准	名称	图号	材料	表面处理	质量
王毅	王毅	王毅	王毅	活塞杆	HSG10*10-M8	45#钢	QPQ	版本
						视图方向	图幅	A/0
							A4	

JK 南京江凯汽车零部件有限公司